przyziemie

część ogólna

44,76	0.1	Hol wejściowy z klatką schodową
	~~42,5 m²~~	Płytki granitogres

LOKAL I

219,24	0.2	pow. handlowa
	~~221,2 m²~~	Płytki granitogres
3,89	0.3	zaplecze / mop
	~~4,2 m²~~	Płytki granitogres
9,80	0.4	socjal z szatnią
	~~9,6 m²~~	Płytki granitogres
4,79	0.5	WC + POMIESZCZENIE WODOMIERZY
	~~7,0 m²~~	Płytki granitogres
26,13	0.6	magazyn
	~~25,7 m²~~	Płytki granitogres

LOKAL I ~~267,7 m²~~ 263,85 m²


LOKAL II — STOKROTKA

310,67	0.7	pow. handlowa
	~~313,5 m²~~	Płytki granitogres
	0.8	pom. zaplecza 1
	12,1 m²	Płytki granitogres
	0.9	magazyn 1
	5,7 m²	Płytki granitogres
	0.10	magazyn 2
	9,9 m²	Płytki granitogres
6,34	0.11	magazyn 3
	~~5,9 m²~~	Płytki granitogres
134,70	0.12	pom. zaplecza 2
	~~114,9 m²~~	Płytki granitogres
17,67	0.13	komunikacja
	~~17,3 m²~~	Płytki granitogres
11,32	0.14	~~pom. zaplecza~~ kinro
	~~11,8 m²~~	Płytki granitogres
9,71	0.15	socjal
	~~10,5 m²~~	Płytki granitogres
3,43	0.16	wc
	~~3,3 m²~~	Płytki granitogres

LOKAL II ~~504,9 m²~~ 521,54 m²

SUMA PRZYZIEMIE: ~~845,1 m²~~ 830,15 m²

18.10.2018r.

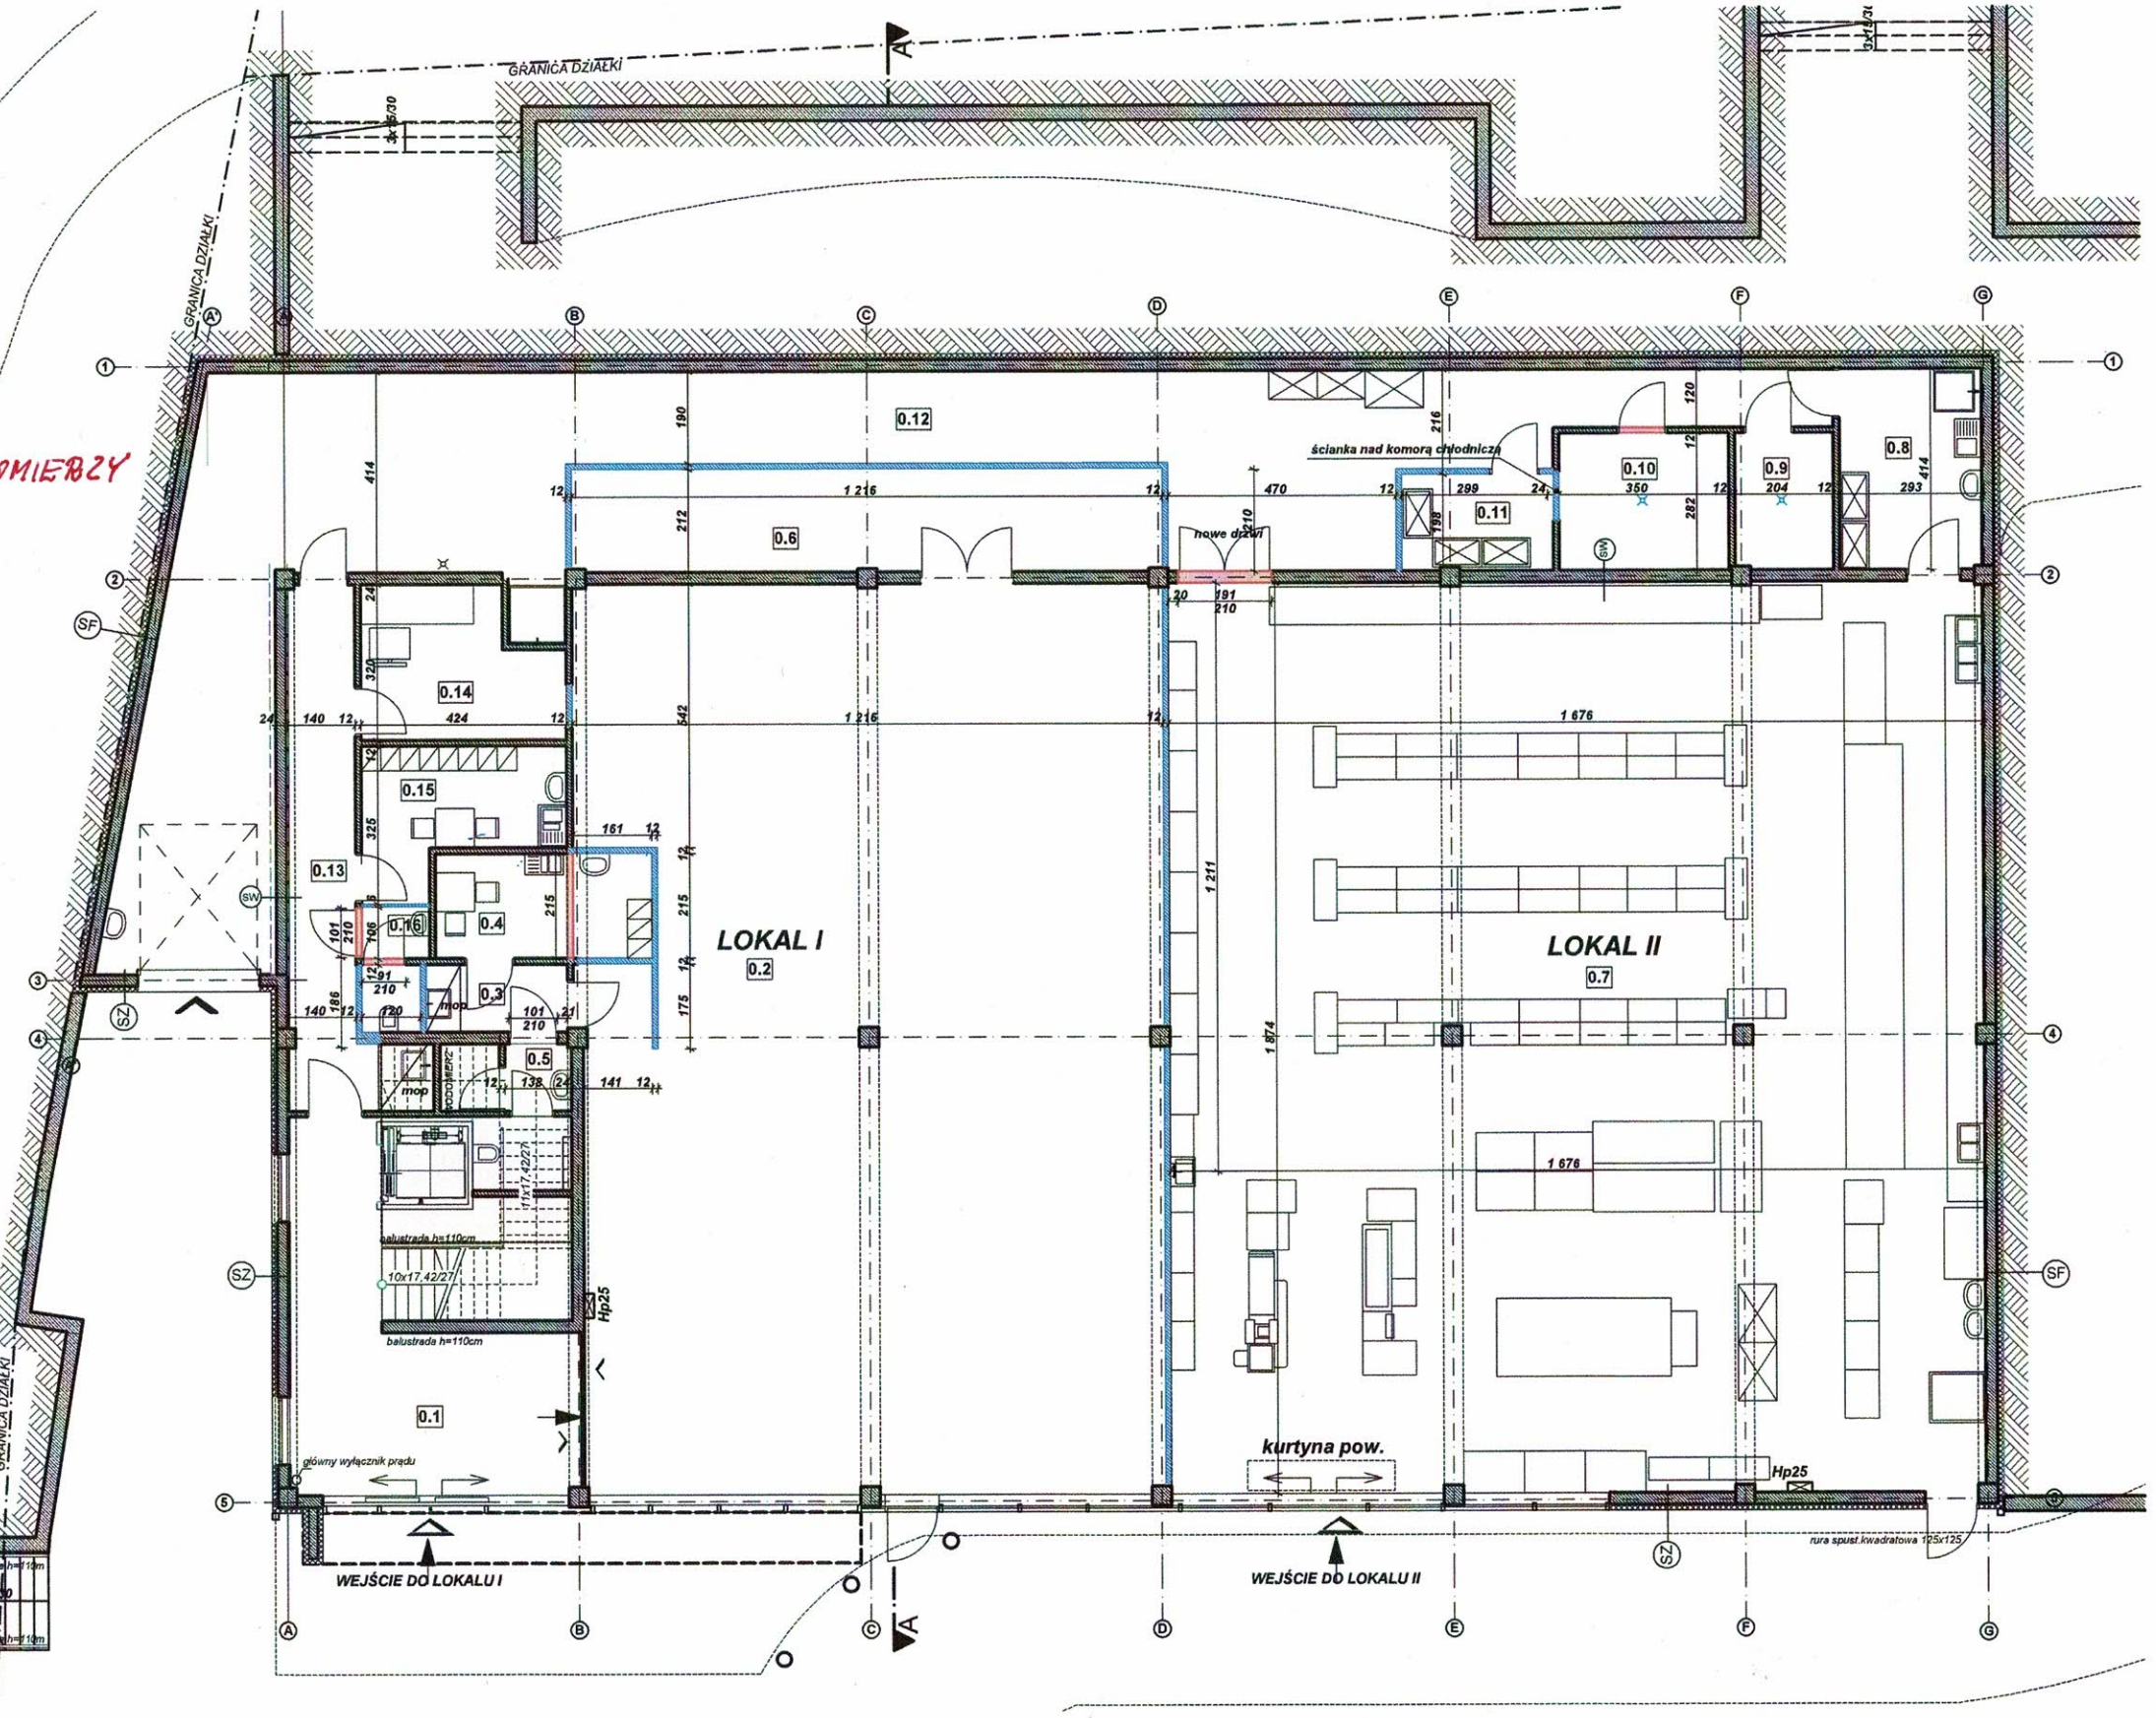

LEGENDA:

- główne wejścia do budynku
- Hp25 — istniejące hydrant wewn.
- ściany istniejące -cegła wapienno-piaskowa, typu silka 12cm, 24cm
- ściany projektowane -cegła wapienno-piaskowa, typu silka 12cm
- wyburzenia w ramach istniejących nadproży i podciągów

Autorska Pracownia Architekt Janusz Pulikowski, 89-240 Kcynia, ul. Okrężna 6, tel. 600 817 111

PROJEKTOWAŁ: mgr inż. arch. J.Pulikowski upr GP-KZ-7342/131/92 SPRAWDZIŁ: dr inż. Waldemar Szeszuła upr 450/89/PW OPRACOWAŁ: mgr inż. arch. A. Zieliński	INWESTOR: B&L Market sp. z o.o. ul. Fordońska 246 85-766 Bydgoszcz	ADRES INWESTYCJI: dz. nr. ewid.540/4 i 540/6 miejsc. Kcynia pow. nakielski woj. kuj-pom	PROJEKT: **Projekt przebudowy przyziemia istniejącego budynku handlowo-usługowego na terenie działek nr 540/4 i 540/6, obręb miasto Kcynia**	BRANŻA: Architektura	STADIUM: PB	DATA: 21.05.2018 / SKALA: 1:150
				TREŚĆ RYSUNKU: RZUT PRZYZIEMIA		NR RYS: A-2